


Name	Nummer	Fläche	FL_Typ
LABOR	Y55-K-34	67.54 m2	HNF
FAKULTAETSACHSE	Y55-K-03	164.73 m2	VF
BUERO	Y55-K-04	25.65 m2	HNF
BUERO	Y55-K-06	21.22 m2	HNF
INSTITUTSGANG	Y55-K-100	67.01 m2	VF
GANG	Y55-K-101	120.66 m2	VF
INSTITUTSGANG OST	Y55-K-102	39.17 m2	VF
INSTITUTSGANG WEST	Y55-K-103	52.81 m2	VF
BUERO	Y55-K-12	21.22 m2	HNF
COMPUTER-RAUM	Y55-K-14	25.65 m2	HNF
BUERO	Y55-K-20	21.92 m2	HNF
LABOR	Y55-K-22	21.91 m2	HNF
LUEFTUNG	Y55-K-24	7.55 m2	FF
BUERO	Y55-K-24A	9.23 m2	HNF
SANITAER	Y55-K-24B	2.64 m2	FF
MIKROSKOPIE	Y55-K-25	7.74 m2	HNF
APPARATE	Y55-K-26	12.76 m2	HNF
SERVER	Y55-K-27	21.35 m2	HNF
LABOR	Y55-K-28	67.53 m2	HNF
BUERO	Y55-K-28A	8.74 m2	HNF
ZENTRIFUGEN	Y55-K-31	43.53 m2	HNF
KUEHL - LAB. 4° C	Y55-K-33	18.04 m2	HNF
BUERO	Y55-K-34A	8.73 m2	HNF
APPARATE	Y55-K-40	12.75 m2	HNF
MIKROSKOP	Y55-K-41	10.47 m2	HNF
MIKROSKOPIE	Y55-K-42	12.75 m2	HNF
KUEHLTRUHEN	Y55-K-43	21.37 m2	HNF
LABOR	Y55-K-44	44.82 m2	HNF
BUERO	Y55-K-44A	8.73 m2	HNF
KLIMA 25° C	Y55-K-45	21.37 m2	HNF
FLIEGENRAUM 25° C	Y55-K-47	7.33 m2	HNF
FLIEGENLABOR	Y55-K-48	21.92 m2	HNF
FLIEGENRAUM 18° C	Y55-K-49	7.33 m2	HNF
LUEFTUNG	Y55-K-50	7.56 m2	FF
NUZ LAGER	Y55-K-50A	9.22 m2	NNF
SANITAER	Y55-K-50B	2.64 m2	FF
P. LIFT	Y55-K-51	3.36 m2	VF
AUTOKLAVVOR.	Y55-K-52	26.53 m2	HNF
LABOR	Y55-K-54	21.92 m2	HNF
WASCHKUECHE	Y55-K-56	44.63 m2	HNF
ZELL-LABOR	Y55-K-64	21.92 m2	HNF
ZELL-LABOR	Y55-K-66	26.53 m2	HNF
LUEFTUNG	Y55-K-68	7.55 m2	FF
PUTZRAUM	Y55-K-68A	9.22 m2	NNF
SANITAER	Y55-K-68B	2.64 m2	FF
LUEFTUNG	Y55-K-69	2.36 m2	FF
LABOR	Y55-K-70	21.93 m2	HNF
NEBENTREPP	Y55-K-71	18.32 m2	VF
LABOR	Y55-K-72	21.92 m2	HNF
ELEKTRO	Y55-K-73A	7.21 m2	FF
SANITAER	Y55-K-73B	0.77 m2	FF
ELEKTRO	Y55-K-73C	4.25 m2	FF
C-LABOR	Y55-K-74	21.92 m2	HNF
CHEM - LAGER	Y55-K-76	21.92 m2	HNF
LABOR	Y55-K-78	67.53 m2	HNF
BUERO	Y55-K-78A	8.73 m2	HNF
DUNKELKAMMER	Y55-K-79	10.47 m2	HNF
KOMPR.	Y55-K-83	8.34 m2	NNF
APP.	Y55-K-84	12.75 m2	HNF
KUEHL - LAB. 4° C	Y55-K-85	18.04 m2	HNF
TKR 20° C	Y55-K-85A	10.64 m2	HNF
APP.	Y55-K-86	12.75 m2	HNF
LABOR	Y55-K-88	67.42 m2	HNF
BUERO	Y55-K-88A	8.73 m2	HNF
LUEFTUNG	Y55-K-94	7.55 m2	FF
SANITAER	Y55-K-94B	2.64 m2	FF
ELEKTRO	Y55-K-95A	8.12 m2	FF
SANITAER	Y55-K-95B	2.57 m2	FF
LUEFTUNG	Y55-K-95C	2.68 m2	FF
WC D.	Y55-K-96A	6.64 m2	NNF
WC H.	Y55-K-96B	5.55 m2	NNF
HAUPTTREPP	Y55-K-97	17.14 m2	VF
LEERRAUM	Y55-K-97A	6.70 m2	NNF
PERSONENLIFT	Y55-K-97LB	6.70 m2	NNF
W. LIFT	Y55-K-98	7.49 m2	VF
GARDEROBE	Y55-K-98A	19.74 m2	NNF
HEIZUNG	Y55-K-98C	0.76 m2	FF
TOTAL	78	1659.47	

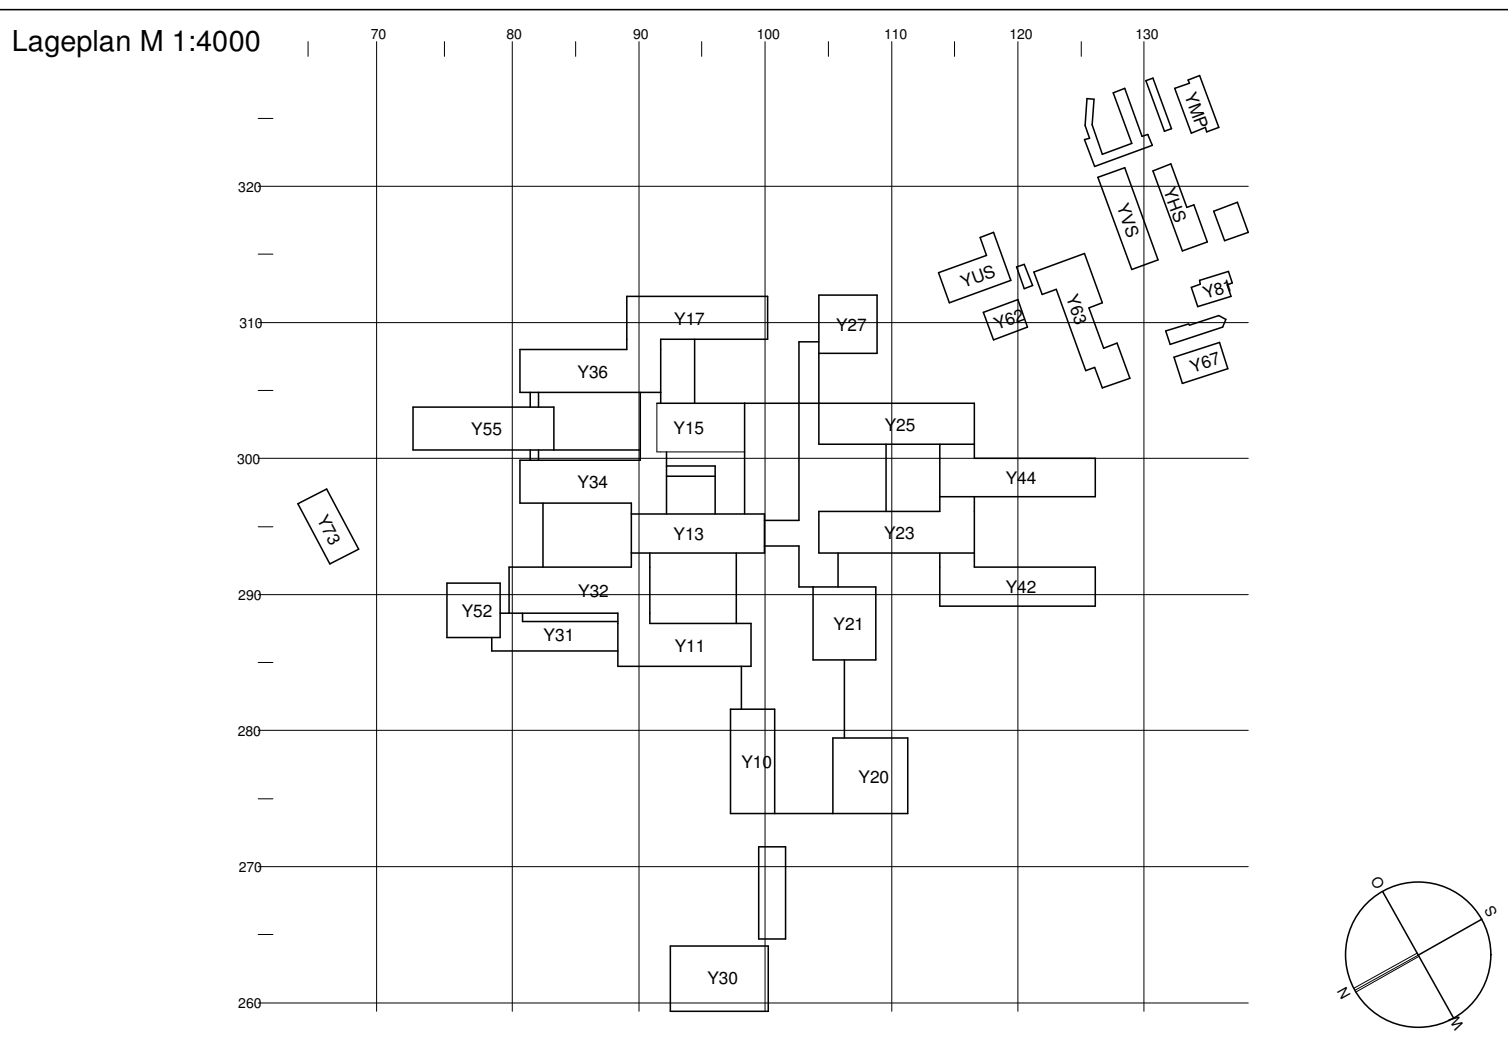

Datum:	Form:	Bereich:	Inhalt:
30.10.2003	Roschitz-Partner AG	Achsen R2 302	Einbau Personalität, Revision Raumnummer
20.06.2008	Roschitz Facilitymanagement AG	GESCHOSS K	Revision Raumnutzung Raumbezeichnung

Universität Zürich  
Verwaltung

Abteilung Bauen und Räume

Bauobjekt:  
UNIVERSITÄT ZÜRICH ICHTEL  
WINTERTHURERSTRASSE 190 8057 ZUERICH

Planinhalt:  
REVISIONSPLAN

GRUNDRISS GESCHOSS K

M 1:100

Datum	25.10.2001	Ordnung	147/80	Bearbeiter	MEN/FLA	Visum	
Revision	30.10.2003	Revision	20.06.2008	Revision		Revision	
Objekt Nr.				Achse		Raumnummer	
Verfasser	Roschitz Facilitymanagement AG					081 283 86 86	
	Henric Petri-Strasse 35					081 283 86 87	

Y55\_K

VORSICHT!  
DIE PLANGRUNDRISS WURDEN AUS ALTEN PLÄNEN ENGSCANNET UND Vektorisiert. ES KÖNNEN MASSUNGSAUFRECHEN BESTEHEN. ES BESTEHT KEIN ANSPRUCH AUF RECHENGENDE MASSUNG UND RAUMTEILUNGEN.  
DIE GENAUEN MASSE SIND AM BAU ZU NEHMEN.  
0 1 2 3 4 5m